

SZKIC SYTUACYJNY

DZ NR 80, 81, 83-86, 101, 102, 103




STAROSTWO POWIATOWE
w Poznaniu


POW. UŻYTKOWA 100,11 m²

RYSUNEK POWYKONAWCZY		ARCHITEKTURA
INWESTOR:		CHRONOS DEVELOPMENT 1
ul. Hugona Kollataja 6 , 62-030 Luboń		
OBJEKT:		ZESPÓŁ BUDYNKÓW MIESZKALNYCH JEDNORODZINNYCH WOLNOSTOJĄCYCH
ADRES:		KRUSZEWNIA, GM. SWARZĘDZ, UL. RANIUSZKA 3/1, DZ. 101
RYS NR		1
DATA:		10.2025

PIĘTRO

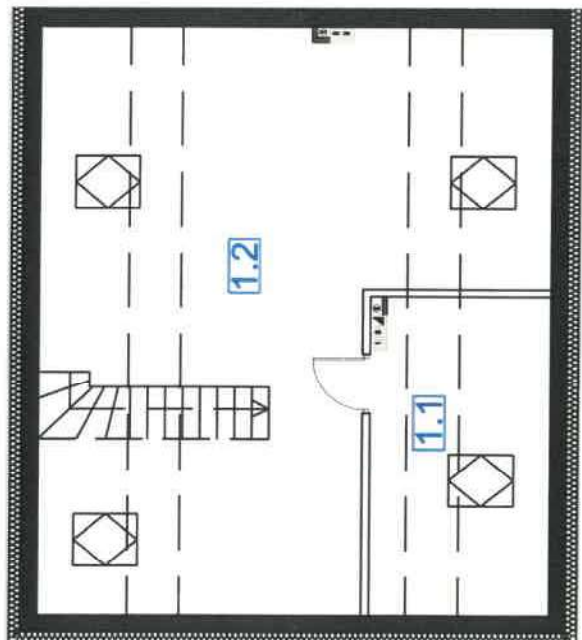

PARTER

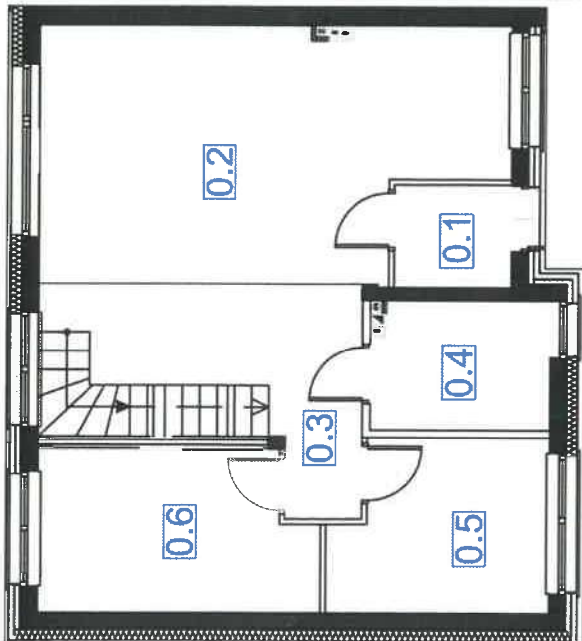

nazwa pomieszczenia	powierzchnia [m ²]
0.1 Wiatrołap	2.78
0.2 Część dzienna	27.37
0.3 Komunikacja	9.87
0.4 Łazienka	5.35
0.5 Garderoba	8.35
0.6 Pokój 1	10.52
1.1 Łazienka	4.44
1.2 Pokój 3	31.43

mgr inż. Wojciech Skoracki
geodeta

Usługi Geodezyjno-Kartograficzne
GeoMax Wojciech Skoracki
64-000 Kościan, os. Nad Łąkami 17
tel. 512 875 373
NIP 698-172-80-39 Regon 300910454

mgr inż. arch. Adam Mikulicz
Uprawnienia budowlane
do projektowania budynków mieszkalnych
w specjalności architektury mieszkalnej
nr WP-OIA/OKK/UpB/12/2007