

LOKAL 3/2


SZKIC SYTUACYJNY

DZ NR 80, 81, 83-86, 101, 102, 103




STAROSTWO POWIATOWE
w Poznaniu

PARTER

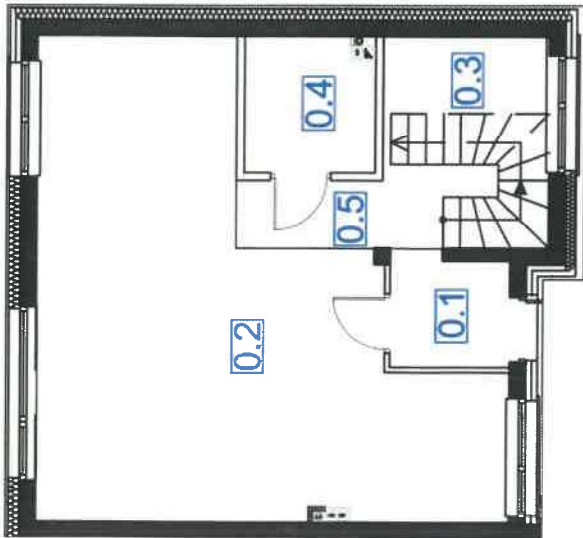

PIĘTRO

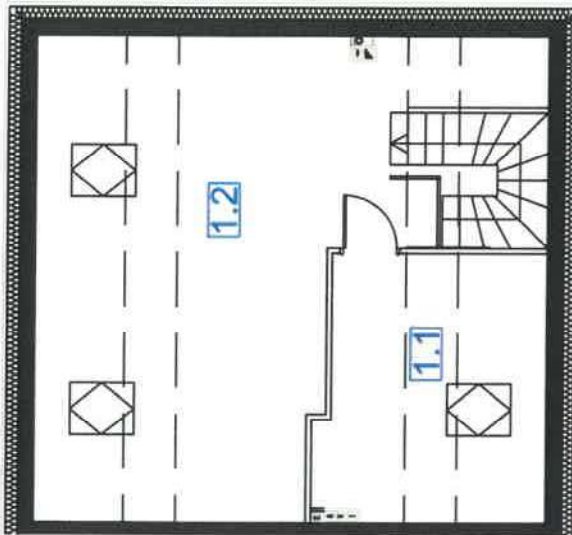

nazwa pomieszczenia	powierzchnia [m ²]
0.1	2.83
0.2	37.32
0.3	5.19
0.4	4.04
0.5	3.25
1.1	6.37
1.2	23.32

mgr inż. Wojciech Skoracki
geodeta

Usługi Geodezyjno-Kartograficzne
GeoMax Wojciech Skoracki
64-000 Kościan, os. Nad Łąkami 17
tel. 512 875 373
NIP 698-172-80-39 Regon 300910454

mgr inż. arch. Adam Mikulicz
Uprawnienia budowlane
do projektowania bezpodpisanych
w specjalności architektonicznej
nr WP-01A/OKK/UpB/24/2009

POW. UŻYTKOWA 82,32 m²

RYSUNEK POWYKONAWCZY	ARCHITEKTURA
INWESTOR: CHRONOS DEVELOPMENT 1	
ul. Hugona Kollajtaja 6, 62-030 Luboń	
OBIEKT: ZESPÓŁ BUDYNKÓW MIESZKALNYCH JEDNORODZINNYCH WOLNOSTOJĄCYCH	RYS.NR 1
ADRES: KRUSZEWNIA, GM. SWARZĘDZ, UL. RANIUSZKA 3/2, DZ. 101	
TEMAT: KARTA LOKALU 3/2	DATA: 10.2025