

LOKAL 5/1

SZKIC SYTUACYJNY

DZ NR 80, 81, 83-86, 101, 102, 103




STAROSTWO POWIATOWE
w Poznaniu


POW. UŻYTKOWA 99,93 m²

RYSUNEK POWYKONAWCZY	ARCHITEKTURA
INWESTOR:	CHRONOS DEVELOPMENT 1
ul. Hugona Kollątaja 6, 62-030 Luboń	
OBIEKT:	ZESPÓŁ BUDYNKÓW MIESZKALNYCH JEDNORODZINNYCH WOLNOSTOJĄCYCH
ADRES:	KRUSZEWNIA, GM. SWARZĘDZ, UL. RANIUSZKA 5/1, DZ. 101
RYŚ.NR	1
DATA:	10.2025

PARTER

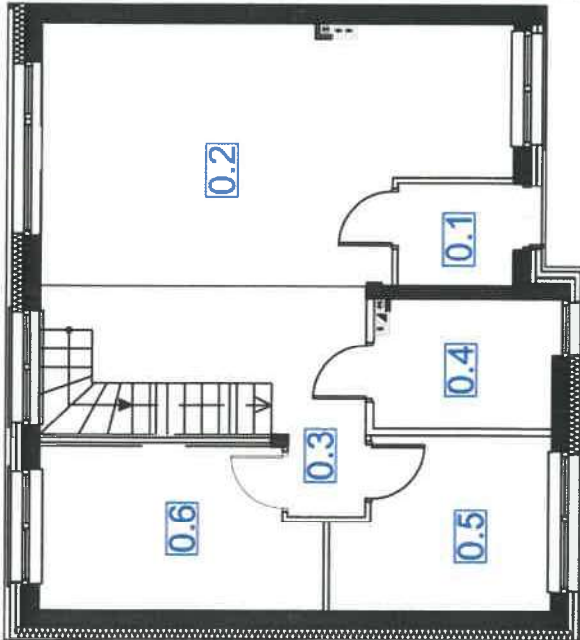

PIĘTRO

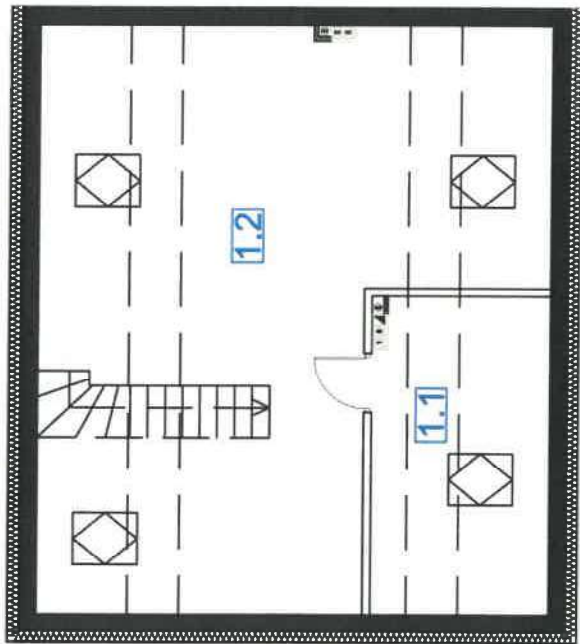

nazwa pomieszczenia

0.1	Wiatrołap	2.81
0.2	Część dzienna	27.32
0.3	Komunikacja	9.83
0.4	Łazienka	5.34
0.5	Garderoba	8.33
0.6	Pokój 1	10.53
1.1	Łazienka	4.33
1.2	Pokój 3	31.41

mgr inż. Wojciech Skoracki
geodeta

Usługi Geodezyjno-Kartograficzne
GeoMax Wojciech Skoracki
64-000 Kościan, os. Nad Łąkami 17
tel. 512 875 373
NIP 698-172-80-39 Regon 300910454

mgr inż. arch. Adam Mikulicz
Uprawnienia budowlane
do projektowania bezpodpisanych
w specjalności architektury
nr WP-OIA/CKK/Up8/22, 2009