


LOKAL 2/1

SZKIC SYTUACYJNY
DZ NR 80, 81, 83-86, 101, 102, 103




nazwa pomieszczenia	powierzchnia [m ²]
0.1 Wiatrołap	4.67
0.2 Pom. gospodarcze	2.71
0.3 WC	1.72
0.4 Część dzienna	40.80
0.5 Garaż	18.40
0.6 Pom. gospodarcze 2	2.57
1.1 Garderoba	8.33
1.2 Łazienka	5.31
1.3 Pokój 1	10.34
1.4 Pokój 2	11.29
1.5 Korytarz	4.75
1.6 Pokój 3	8.14

PARTER

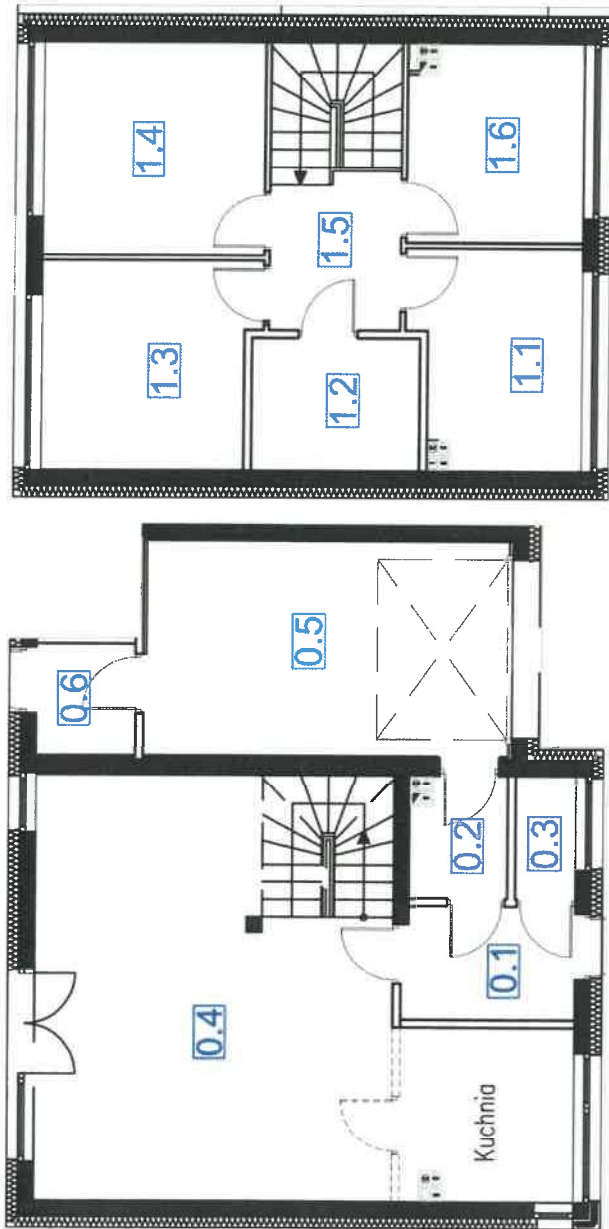

PIĘTRO

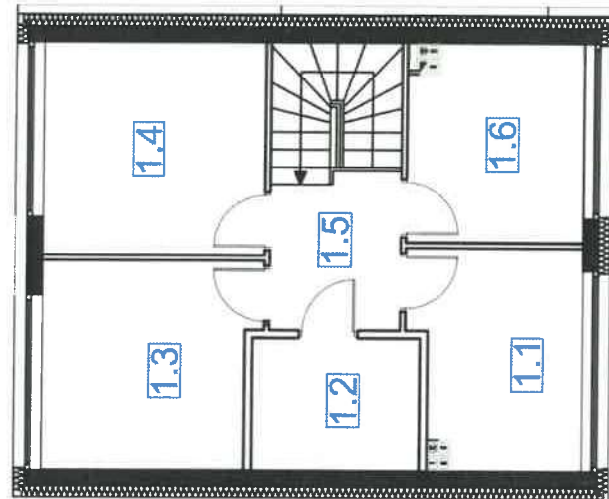

mgr inż. Wojciech Skoracki
geodeta

mgr inż. arch. Adam Mikulajczyk
Usługi Geodezyjno-Kartograficzne
Uprawnienia budowlane 64-000 Kościan, os. Nad Łąkami 17
do projektowania bez ograniczeń
tel. 512 875 373
nr WP-OIA/OKK/UpB/22/2007
Regon 300910454

POW. UŻYTKOWA 119,03 m²

RYSUNEK POWYKONAWCZY	ARCHITEKTURA
INWESTOR:	CHRONOS DEVELOPMENT 1
ul. Hugona Kollataja 6, 62-030 Luboń	
OBIEKT:	ZESPÓŁ BUDYNKÓW MIESZKALNYCH JEDNORODZINNYCH WOLNOSTOJĄCYCH
ADRES:	KRUSZEWNIA, GM. SWARZĘDZ, UL. RUDZIKA 2/1, DZ. 102
TEMAT:	KARTA LOKALU 2/1
	RYS.NR 1
	DATA: 05.2025