

SZKIC SYTUACYJNY

DZ NR 80, 81, 83-86, 101, 102, 103




STAROSTWO POWIATOWE
w Poznaniu


POW. UŻYTKOWA 100,06 m²

RYSUNEK POWYKONAWCZY		ARCHITEKTURA
INWESTOR:		CHRONOS DEVELOPMENT 1
		ul. Hugona Koliątaja 6, 62-030 Luboń
OBIEKT:		ZESPÓŁ BUDYNKÓW MIESZKALNYCH JEDNORODZINNYCH WOLNOSTOJĄCYCH
ADRES:		KRUSZEWNIA, GM. ŚWARZĘDZ, UL. RUDZIKA 2/2, DZ. 102
RYS.NR		1
DATA:		05.2025

PIĘTRO

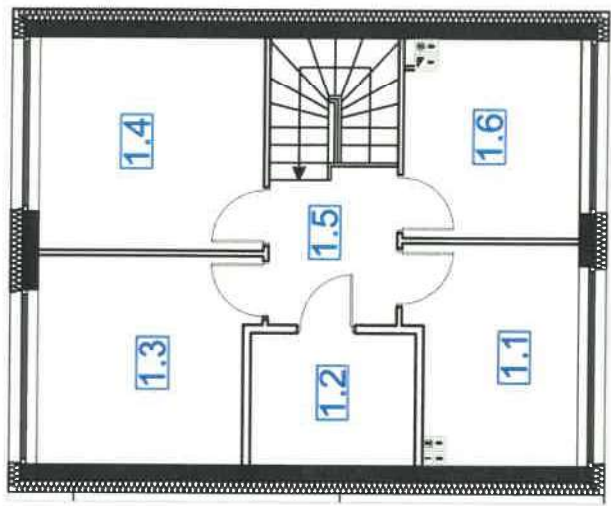

PARTER

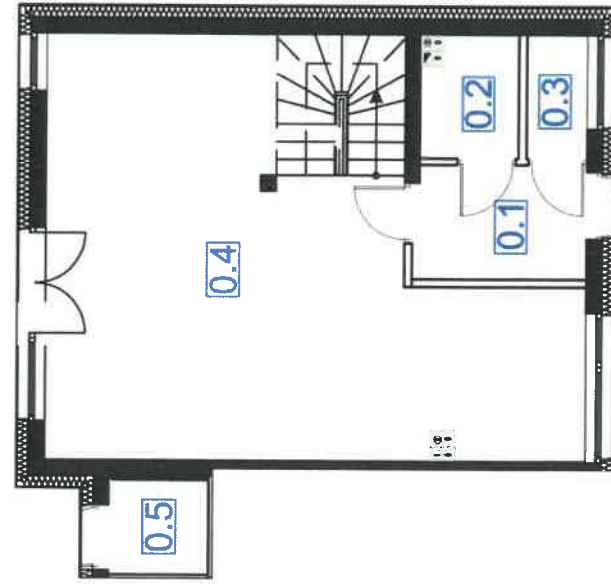

nazwa pomieszczenia	powierzchnia [m ²]
0.1 Wiatrołap	4.64
0.2 Pom. gospodarcze	2.69
0.3 WC	1.77
0.4 Część dzienna	40.65
0.5 Pom. gospodarcze 2	2.24
1.1 Garderoba	8.37
1.2 Łazienka	5.27
1.3 Pokój 1	10.40
1.4 Pokój 2	11.18
1.5 Korytarz	4.70
1.6 Pokój 3	8.15

mgr inż. Wojciech Skoracki
geodeta
mgr inż. arch. Adam Mikulicz
Usługi Geodezyjno-Kartograficzne
GeoMax Wojciech Skoracki
Uprawnienia budowlane
64-000 Kościan, os. Nad Łąkami 17
tel. 512 875 373
w specjalności architektonicznej
nr WP-OIA/O/K/Up.B/22, 2009 NIP 698-172-80-39 Regon 300910454