

LOKAL 2/1

SZKIC SYTUACYJNY

DZ NR 80, 81, 83-86, 101, 102, 103



79 STAROSTWO POWIATOWE
w Poznaniu

POW. UŻYTKOWA 99,25 m²

RYSUNEK POWYKONAWCZY ARCHITEKTURA

INWESTOR: CHRONOS DEVELOPMENT 1

ul. Hugona Koliągala 6, 62-030 Luboń

OBIEKT: ZESPÓŁ BUDYNKÓW MIESZKALNYCH

JEDNORODZINNYCH WOLNOSTOJĄCYCH


ADRES: KRUSZEWNIA, GM. SWARZĘDZ,

UL. SIKORKI 2/1, DZ. 101


TEMAT: KARTA LOKALU 2/1

DATA: 10.2025

PIĘTRO

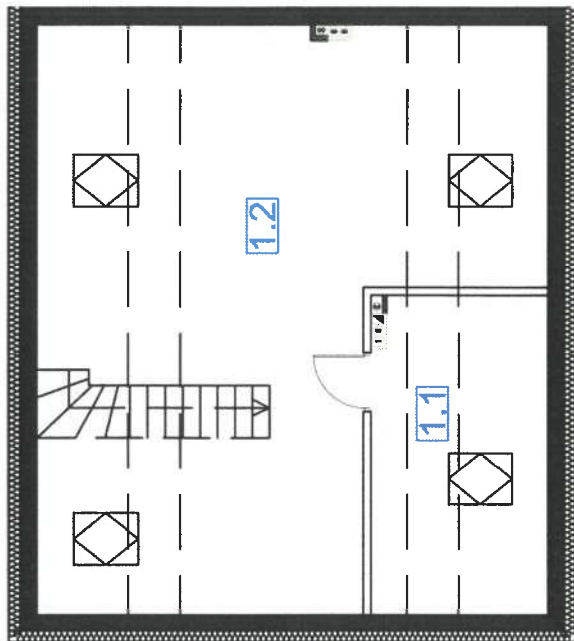

PARTER

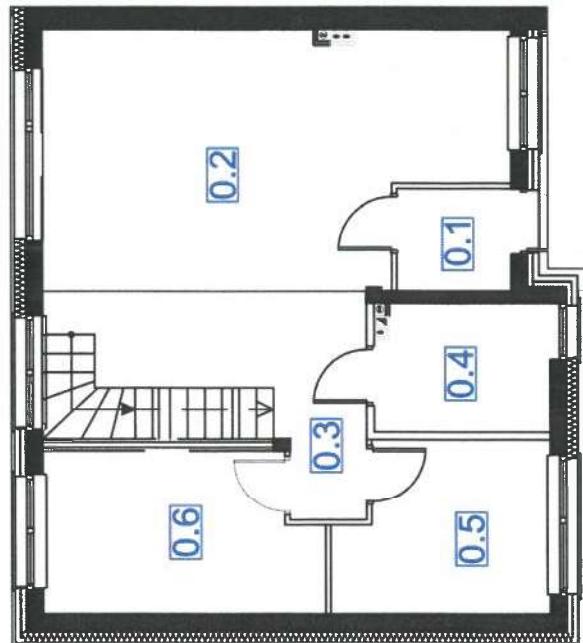

nazwa pomieszczenia	powierzchnia [m ²]
0.1 Wiatrołap	2.76
0.2 Część dzienna	27.32
0.3 Komunikacja	9.82
0.4 Łazienka	5.40
0.5 Garderoba	8.40
0.6 Pokój 1	10.47
1.1 Łazienka	4.13
1.2 Pokój 2	30.95

mgr inż. arch. Adam Mikulicz
Uprawnienia budowlane
do projektowania bez ograniczeń
w specjalności architektury
nr WP-OIA/OKK/UpB/22/2009

mgr inż. Wojciech Skoracki
geodeta

Usługi Geodezyjno-Kartograficzne
GeoMax Wojciech Skoracki
64-000 Kościan, os. Nad Łąkami 17
tel. 512 875 373
NIP 698-172-80-39 Regon 300910454