

SZKIC SYTUACYJNY

DZ NR 80, 81, 83-86, 101, 102, 103



19 STAROSTWO POWIATOWE
w Poznaniu

POW. UŻYTKOWA 99,95 m²

RYSUNEK POWYKONAWCZY ARCHITEKTURA


INWESTOR: CHRONOS DEVELOPMENT 1
ul. Hugona Kollataja 6, 62-030 Luboń

OBIEKT: ZESPÓŁ BUDYNKÓW MIESZKALNYCH
JEDNORODZINNYCH WOLNOSTOJĄCYCH

ADRES: KRUSZEWNIA, GM. ŚWARZĘDZ,

TEMAT: KARTA LOKALU 4/1

DATA: 10.2025

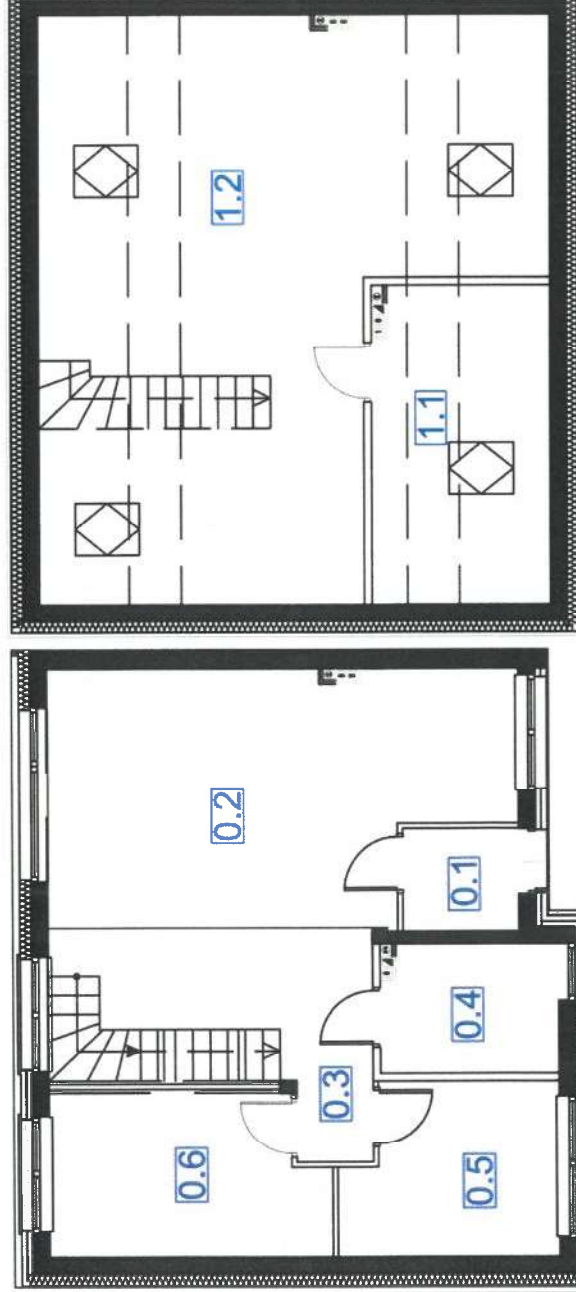

	nazwa pomieszczenia	powierzchnia [m ²]
0.1	Wiatrołap	2,85
0.2	Część dzienna	27,31
0.3	Komunikacja	9,91
0.4	Łazienka	5,37
0.5	Garderoba	8,34
0.6	Pokój 1	10,51
1.1	Łazienka	4,38
1.2	Pokój 3	31,28

mgr inż. Wojciech Skoracki
geodeta

Usługi Geodezyjno-Kartograficzne
GeoMax Wojciech Skoracki
64-000 Kościan, os. Nad Łąkami 17
tel. 512 875 373

mgr inż. arch. Adam Mikulicz
Uprawnienia budowlane
do projektowania bez ograniczeń
w specjalności architektury
nr WP-GA/OKK/UpB/25.10.2009