



RZUT KONDYGNACJI 1

SKALA: 1:100

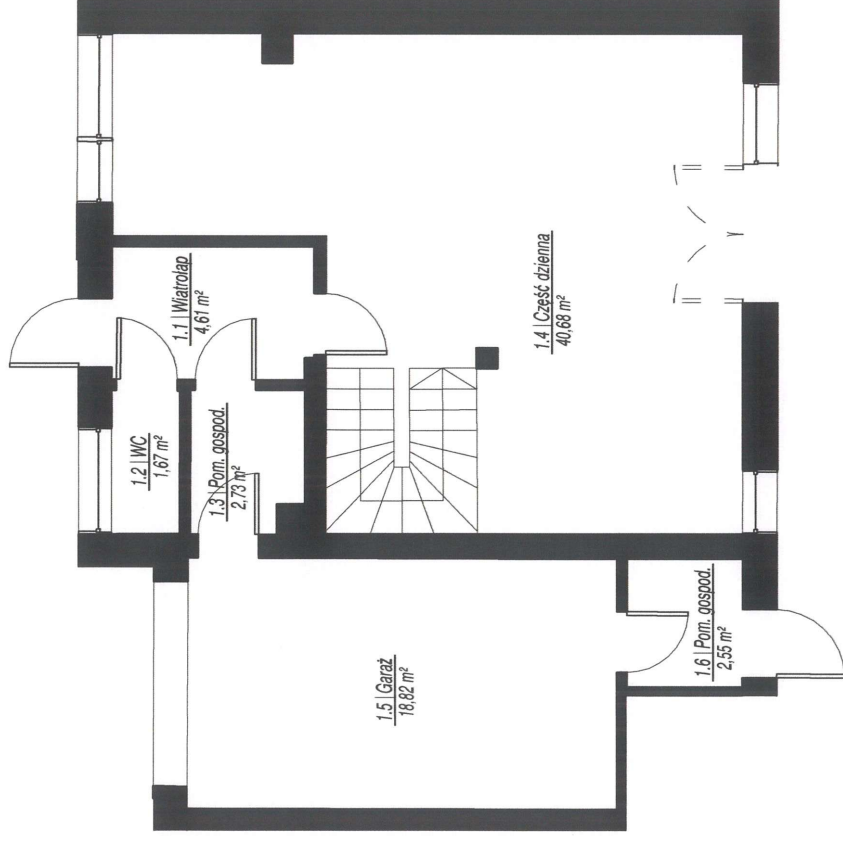


RZUT KONDYGNACJI 2

SKALA: 1:100

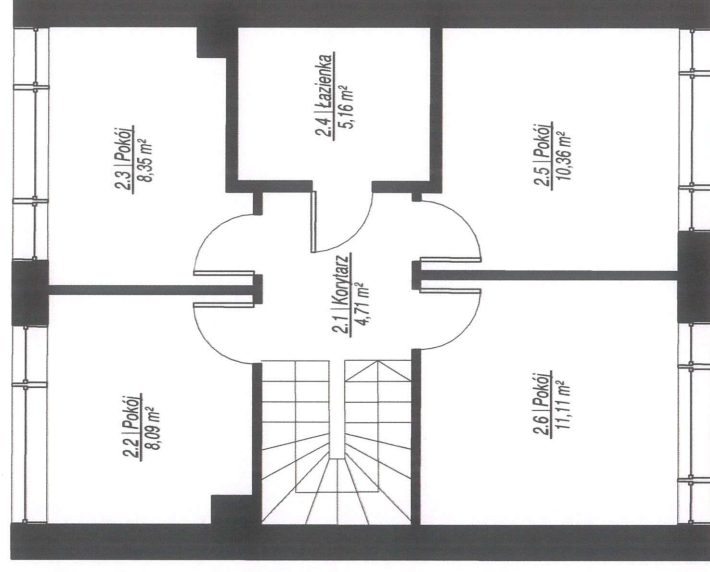

SZKIC ORIENTACYJNY

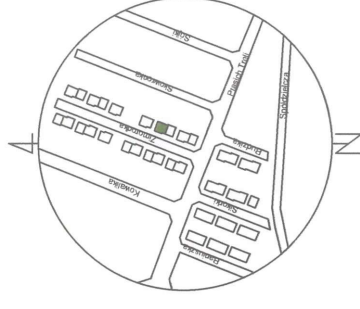

NR	NAZWA POMIESZCZENIA	KON- DYG.	POW. [m²]
1.1	Wiatrolap	1	4,61
1.2	WC	1	1,67
1.3	Pom. gospod.	1	2,73
1.4	Część dzienna	1	40,68
1.5	Garaż	1	18,82
1.6	Pom. gospod.	1	2,55
2.1	Korytarz	2	4,71
2.2	Pokój	2	8,09
2.3	Pokój	2	8,35
2.4	Łazienka	2	5,16
2.5	Pokój	2	10,36
2.6	Pokój	2	11,11
Powierzchnia użytkowa: 118,84			

GEOCARTIS Sp. z o.o. Sp. k.

USŁUGI GEODEZYJNE I KARTOGRAFICZNE

ul. Wilczak 12H, 61-623 Poznań

Tel. kom. 600 144 193, 608 443 789

Tel./Fax (61) 221 78 30. REGON 301192529

NIP 782-248-10-93 KRS 0000652702

~~GEODETA UPRAWNIONY~~

mgr inż. ~~Maciej Adamczak~~

UPRAWNIENIA ZAWÓDOWE NR 19234

W świetle art. 2 ust. 2 ustawy z dnia 24 czerwca 1994r. o własności lokali (Dz.U. poz. 1048 z 2021 r.) lokal mieszkalny nr 1 usytuowany na kondygnacjach 1 i 2 w budynku przy ul. Zimorodka 4 w Kruszwini jest samodzielny i pod względem technicznym spełnia wymogi stawiane pomieszczeniom przeznaczonym na stały pobyt dla ludzi.

UWAGA: Powierzchnia użytkowa lokalu została obliczona na podstawie bezpośredniego pomiaru i jest zgodna z Rozporządzeniem Ministra Rozwoju z dnia 11 września 2020 r. w sprawie szczegółowego zakresu i formy projektu budowlanego.